
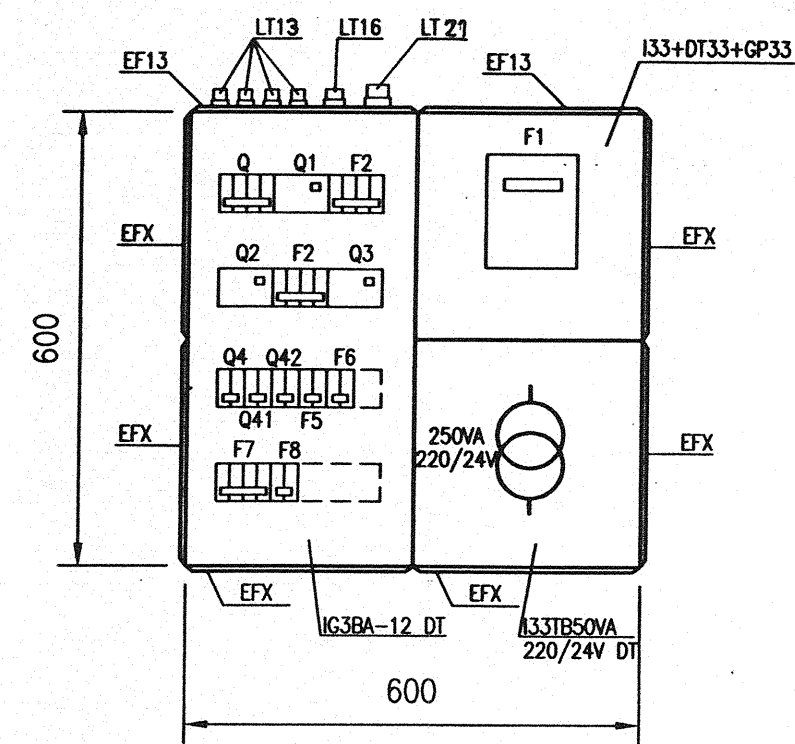


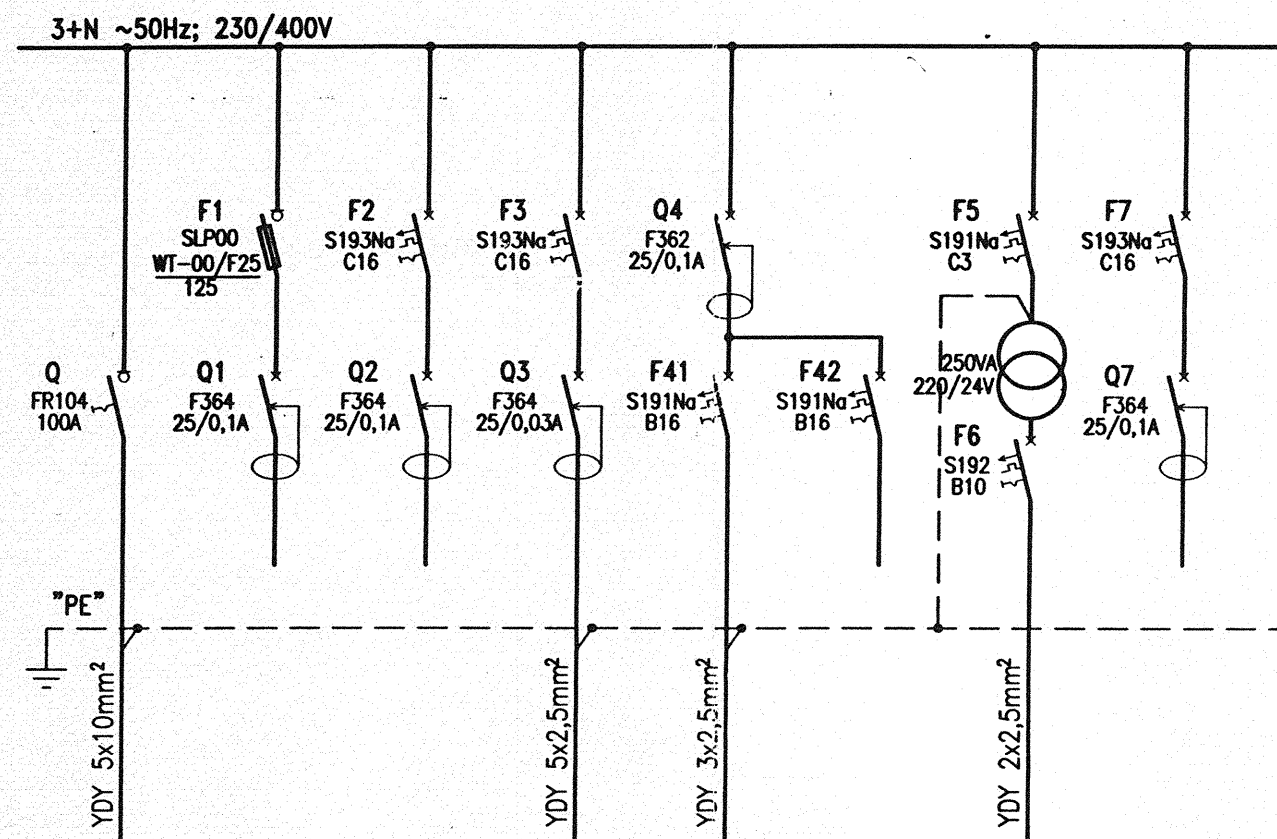

Nr obwodu	01	02	03	04	05	06	07
Zasilanie z rozdz. TG 0,4kV	Rezerwa	Rezerwa	Gniazdo 3-faz. 380V; 16A	Gniazdo 1-faz. 200V	Rezerwa	Gniazdo 24V	Rezerwa
Moc [kW] $P_i = 4,25kW$	-	-	2	2	-	0,25	-

Mac. Os. al-Export and Wayss & Freytag
DOKUMENTACJA POWYKONAWCZ.
 AS - BUILD DOCUMENTATION
 WAYS & FREYTAG

ISSUED FOR CONSTRUCTION
 UKŁAD SIECIOWY TN-C-S
 SAMOCZYNNE WYŁĄCZENIE

Elektroprojekt Lublin			Zakład: LUB. GIEŁDA ROLNO-OGRODNICZA S.A. W LUBLINIE		Funkcja:	data:	Inie i Nazwisko:	Podpis:
ZMIANY			Temat: LUB. RYNEK HURTOWY OWOCOW I WARZYW W ELIZÓWCE K. LUBLINA		Projektant:	12.01.1998	inż. W. Sadowski	
data:			Tytuł rys. Schemat strukturalny Rozdzielniczy klimatyzacji RKL1 0,4kV		Opracował:		mgr inż. K. Góra	
Podpis:					Sprawdzający:		inż. W. Wójtowicz	
a					Kier. pracowni:		inż. W. Wójtowicz	
b					Zest. rys. nr:		skala:	nr kol. rys.: 6
c					nr archiw. rys.:	9-334475	arkusz:	