
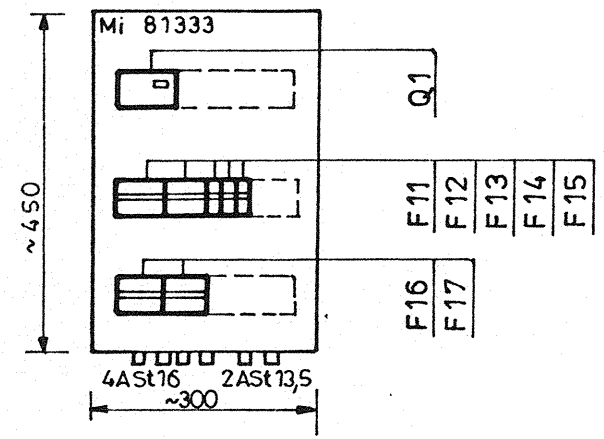


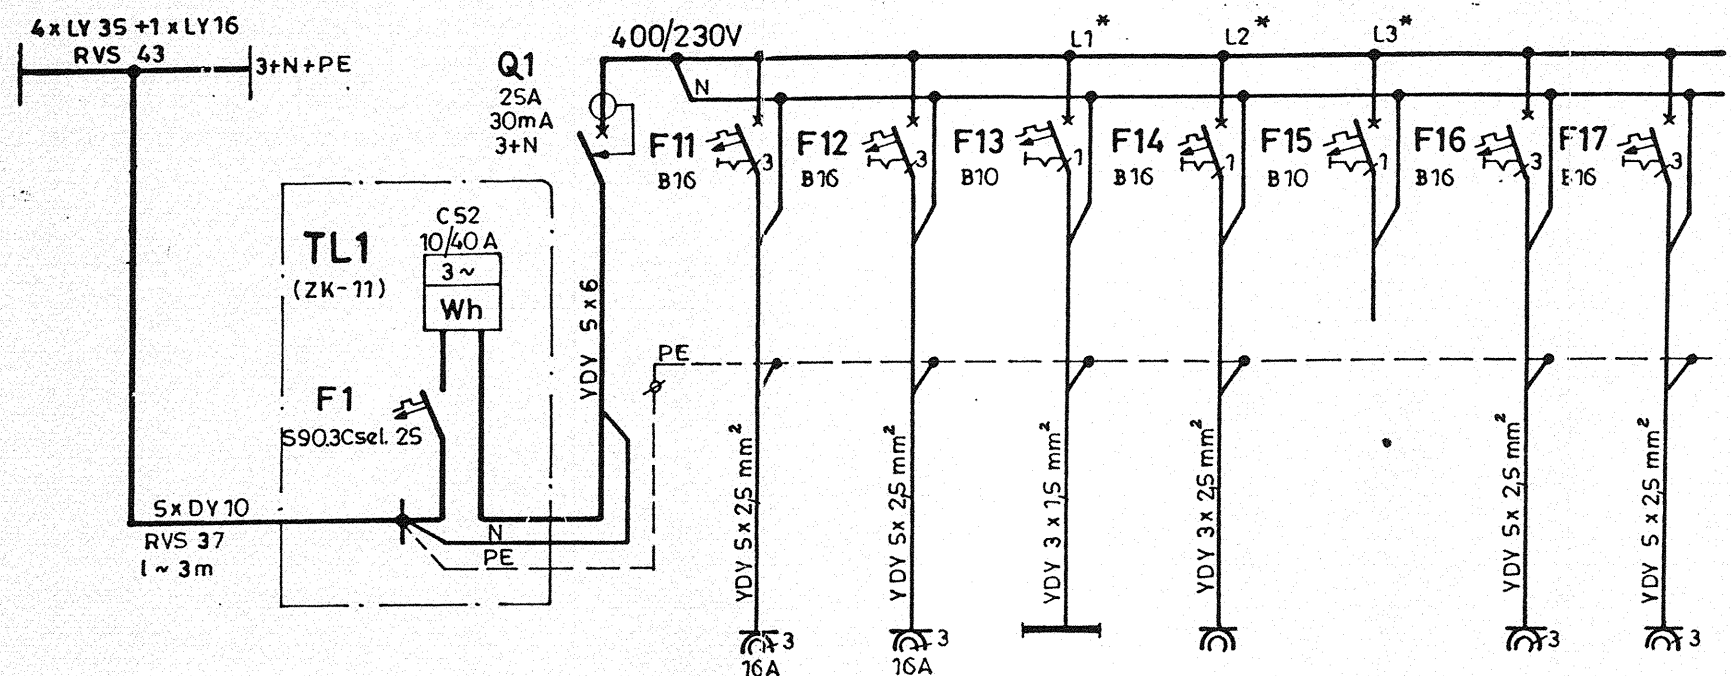

Skrzynka izolacyjna JP 65

		1	2	3	4	5	6	7
Zasilanie z przewodu szynowego i pomiar energii		Gniazda siłowe	Gniazda siłowe	Oświetl.	Gniazda 1-no faz.	Rezerwa	Brama zewnętrzna	Brama wewnętrzna
Moc [kW]	Pi ~ 3,6 Pz ~ 1,8	0,8	0,8	0,6	0,6	—	~ 0,4	~ 0,3

Uwaga:

Fazy obwodów nr 3,4,5 - jak w tabelce poniżej

Obwód	Faza	WLZ 1	WLZ 2	WLZ 3	WLZ 4
3	L1	T1, T4, T7, T10	T11, T14, T17, T20	T21, T24, T27, T30, T33, T36, T39	T41, T44, T47, T50, T53, T56, T59
	L2	T2, T5, T8	T12, T15, T18	T22, T25, T28, T31, T34, T37, T40	T42, T45, T48, T51, T54, T57
	L3	T3, T6, T9	T13, T16, T19	T23, T26, T29, T32, T35, T38	T43, T46, T49, T52, T55, T58
4	L1	T3, T6, T9	T13, T16, T19	T23, T26, T29, T32, T35, T38	T43, T46, T49, T52, T55, T58
	L2	T1, T4, T7, T10	T11, T14, T17, T20	T21, T24, T27, T30, T33, T36, T39	T41, T44, T47, T50, T53, T56, T59
	L3	T2, T5, T8	T12, T15, T18	T22, T25, T28, T31, T34, T37, T40	T42, T45, T48, T51, T54, T57
5	L1	T2, T5, T8	T12, T15, T18	T22, T25, T28, T31, T34, T37, T40	T42, T45, T48, T51, T54, T57
	L2	T3, T6, T9	T13, T16, T19	T23, T26, T29, T32, T35, T38	T43, T46, T49, T52, T55, T58
	L3	T1, T4, T7, T10	T11, T14, T17, T20	T21, T24, T27, T30, T33, T36, T39	T41, T44, T47, T50, T53, T56, T59

Mcs:Osial-Export and Wayss & Freytag
DOKUMENTACJA POWYKONAWCZA
AS - BUILD DOCUMENTATION
MUSTAL S.A.

ISSUED FOR CONSTRUCTION

SAMOCZYNNE WYŁĄCZ.
SIEĆ TN-S

SO „ELEKTROPROJEKT” B.S. i P.P.U.E. ODDZIAŁ w LUBLINIE	ZAKŁAD L.G.R.-O. S.A. pełna nazwa w Lublinie		Projektował	98.01.	W.SADOWSKI <i>W.S.</i>	Nr kół. rys. w proj. 8
	OBIEKT Lub. Rynek Hurtowy Owoców i Warzyw w Elizówce k/Lublina		Opracował		L.RĘBACZ <i>Ron</i>	
	ZMIANY		Kreślił		—	
			Kier. zesp.		—	
a	Data	Podpis	Sprawdził		<i>W.W.</i> W.WÓJTOWICZ <i>W.W.</i> W.WÓJTOWICZ	Skala: 1:10
b			Kier. prac			Arkusze
c			Zest. rys. nr			
d			Nr arch. rys	9-334 479		
			Schemat strukturalny tablicy boksów T1 (T2 ÷ T60)			