



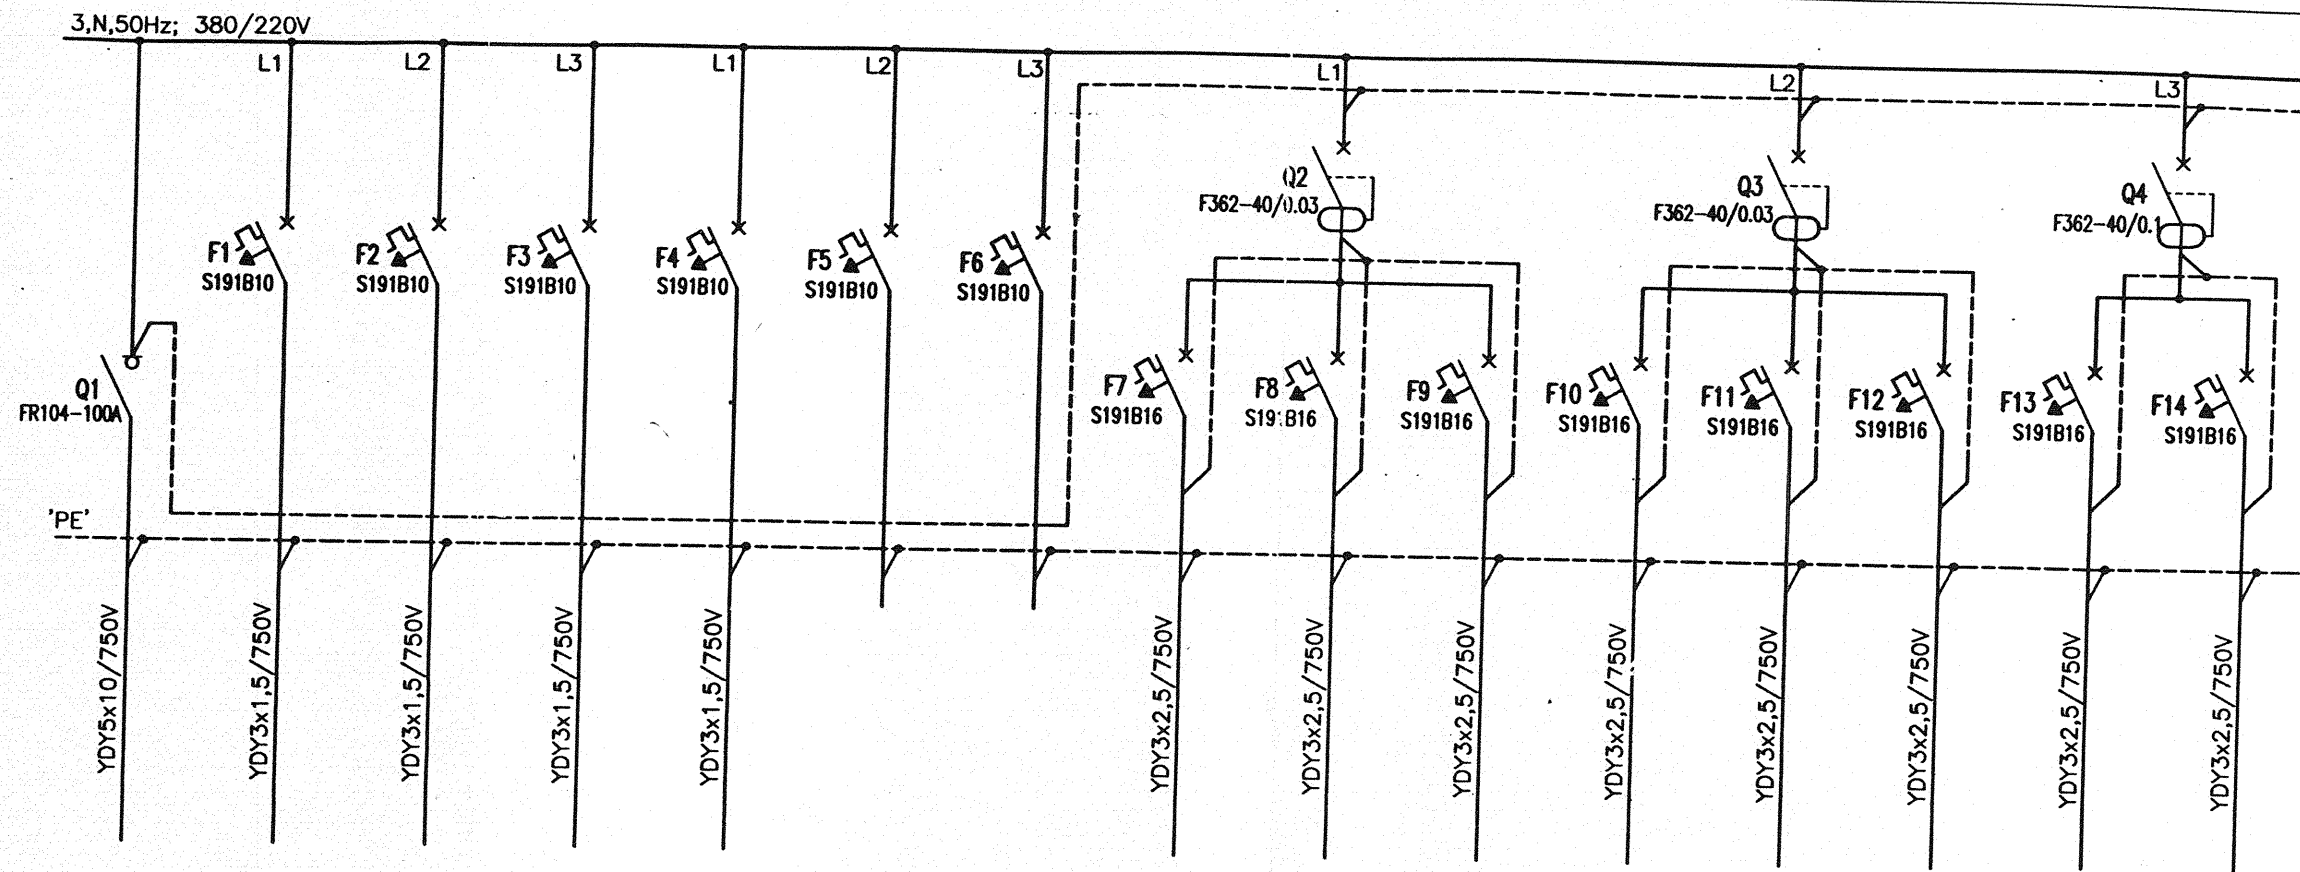

Tablica oświetlenia i gniazd wtykowych 220V TO3-0,4kV															
Nr obwodu	00	01	02	03	04	05	06	07	08	09	10	11	12	13	14
NAZWA OBWODU	Zasilanie z rozdzielni głównej TG-0,4kV	Oświetlenie pom. nr 102, 103, i 115	Oświetlenie pom. nr 104, 105, i 106	Oświetlenie pom. nr 108, 107, korytarz	Oświetlenie pom. nr 113, 114, WC	Rezerwa	Rezerwa	Gniazodka wtyczkowe pom. nr 102, 103	Gniazodka wtyczkowe pom. nr 104, 105	Gniazodka wtyczkowe pom. nr 106 i 107	Gniazodka wtyczkowe pom. nr 114, 115	Gniazodka wtyczkowe pom. nr 113, 108	Gniazodka wtyczkowe korytarz	Gniazodka wtyczkowe podgrzewacza wody	Gniazodka wtyczkowe podgrzewacza wody
Moc zainst. [kW]	20,55	1,65	1,5	1,4	1,0	-	-	2,0	2,0	2,0	2,0	2,0	2,0	1,5	1,5
Moc szczyt. [kW]	~17														

Zestawienie tablicy

Skala: 1:10

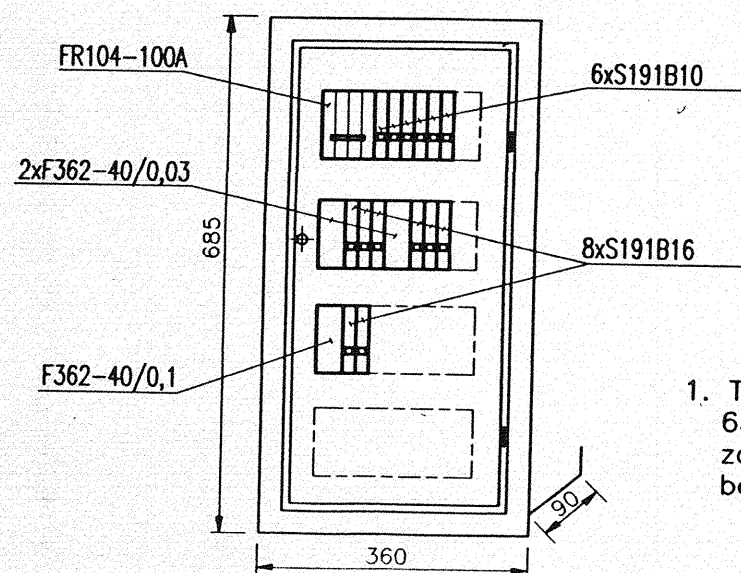

Uwagi:

1. Tablica 48-modułowa 4x12 63A/380V, JP30 z drzwiczkami zamykanymi na kluczyk bez przeszklenia wyk. podtynkowe

UKŁAD SIECIOWY TN-C-S
SAMOCZYNNE WYŁĄCZENIE

Muscosini-Export and Wayss & Freytag
DOKUMENTACJA POWYKONAWCZA
AS - BUILD DOCUMENTATION
MUSTEAL S.A.

Elektroprojekt Lublin			Zakład:		Funkcja:		data:		Inie i Nazwisko:		Podpis:	
ZMIANY			LUB. GIEŁDA ROLNO-OGRODNICZA S.A. W LUBLINIE		Projektant:		12.01.1998		inż. W. Sadowski		[Signature]	
data:			Temat:		Opracował:				mgr inż. K. Góra		[Signature]	
Podpis:			LUB. RYNEK HURTOWY OWOCOW I WARZYW W ELIZÓWCE K. LUBLINA		Sprawdzający:				inż. W. Wójtowicz		[Signature]	
a			Tytuł rys. Schemat strukturalny tablicy oświetleniowej i gn. wtyk. 220V TO3-0,4kV		Kier. pracowni:				inż. W. Wójtowicz		nr kol. rys.: 9a	
b					Zest. rys. nr:				skala:			
c					nr archiw. rys.: 0 334460				arkusz:			