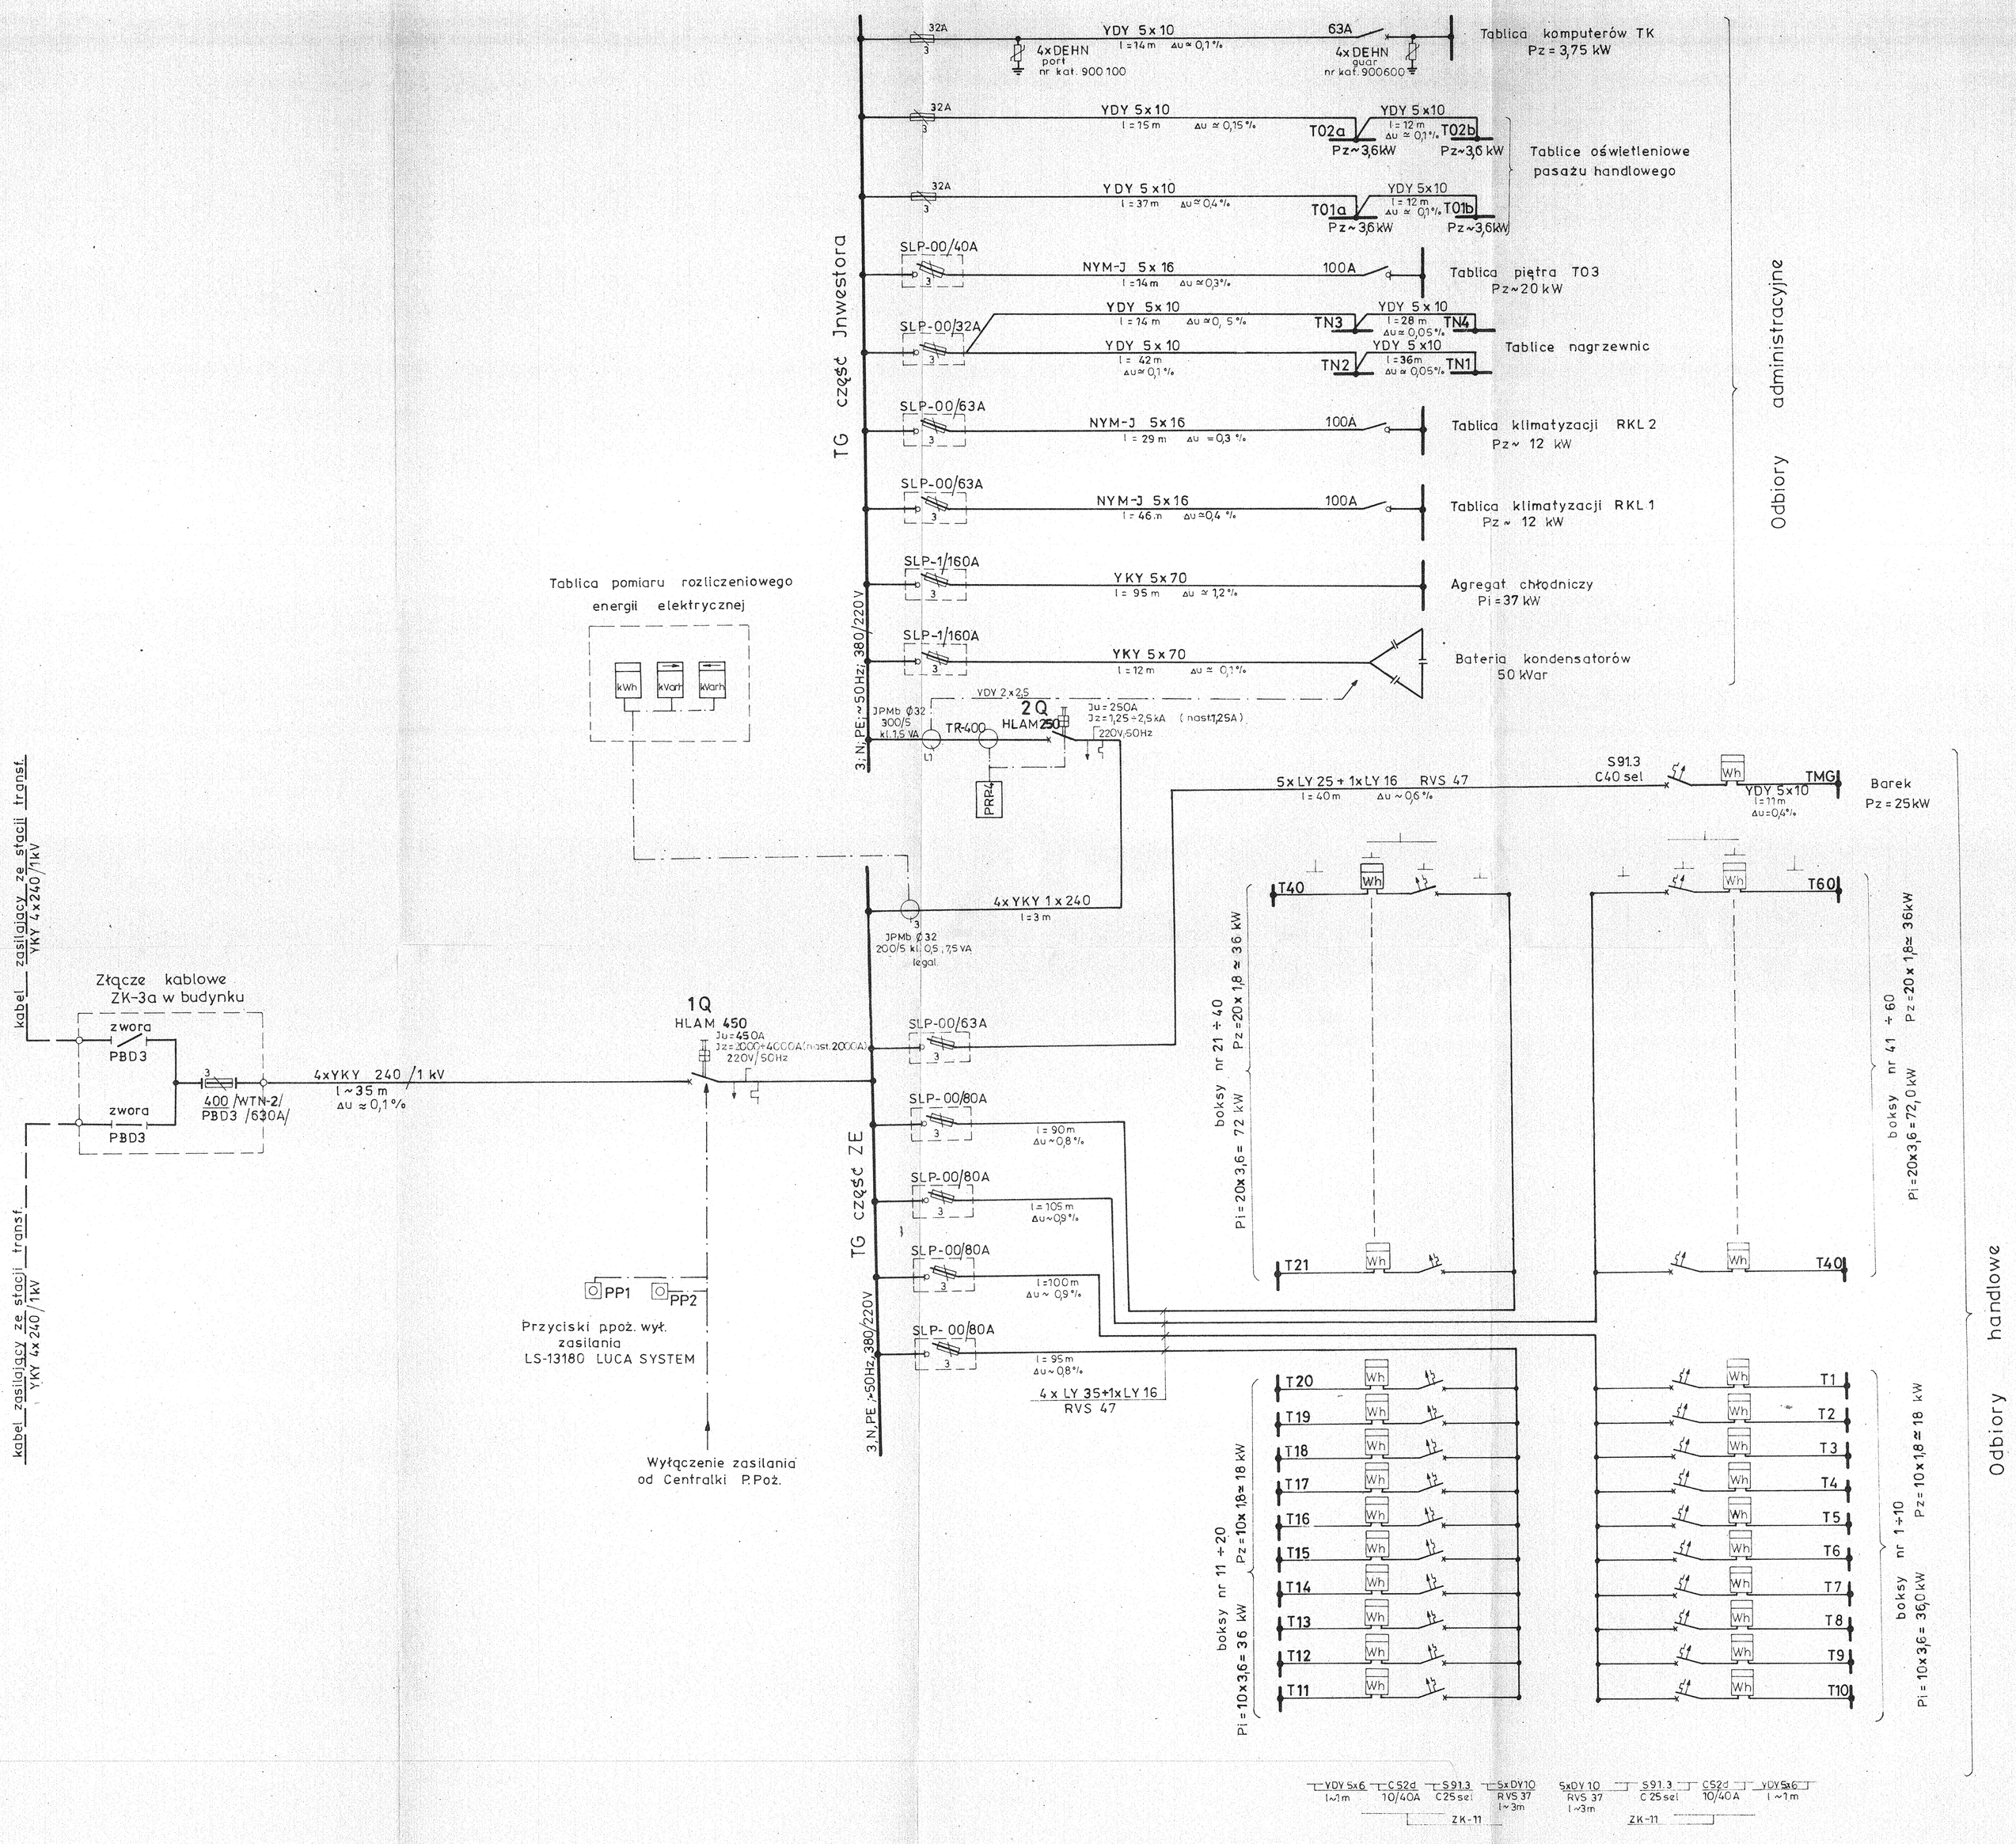

Samoczynne wyłączenie
Układ sieciowy TN-C-S

Biuro Studi-Export and Wayss & Freytag
DOKUMENTACJA POWYKONAWCZA
AS - BUILD DOCUMENTATION
WAYSS & FREYTAG S.A.

ISSUED FOR CONSTRUCTION

L. G. R.- O. S.A. w Lublinie — mgr inż. W.SADOWSKI

98.02. L.REBACZ

Lub.Rynek Hurtowy Owoców i Warzyw w Elizówce k/Lublina — mgr inż. W.WÓJTOWICZ, mgr inż. W.WÓJTOWICZ

Schemat strukturalny zasilania

9-114845

2

9-114845