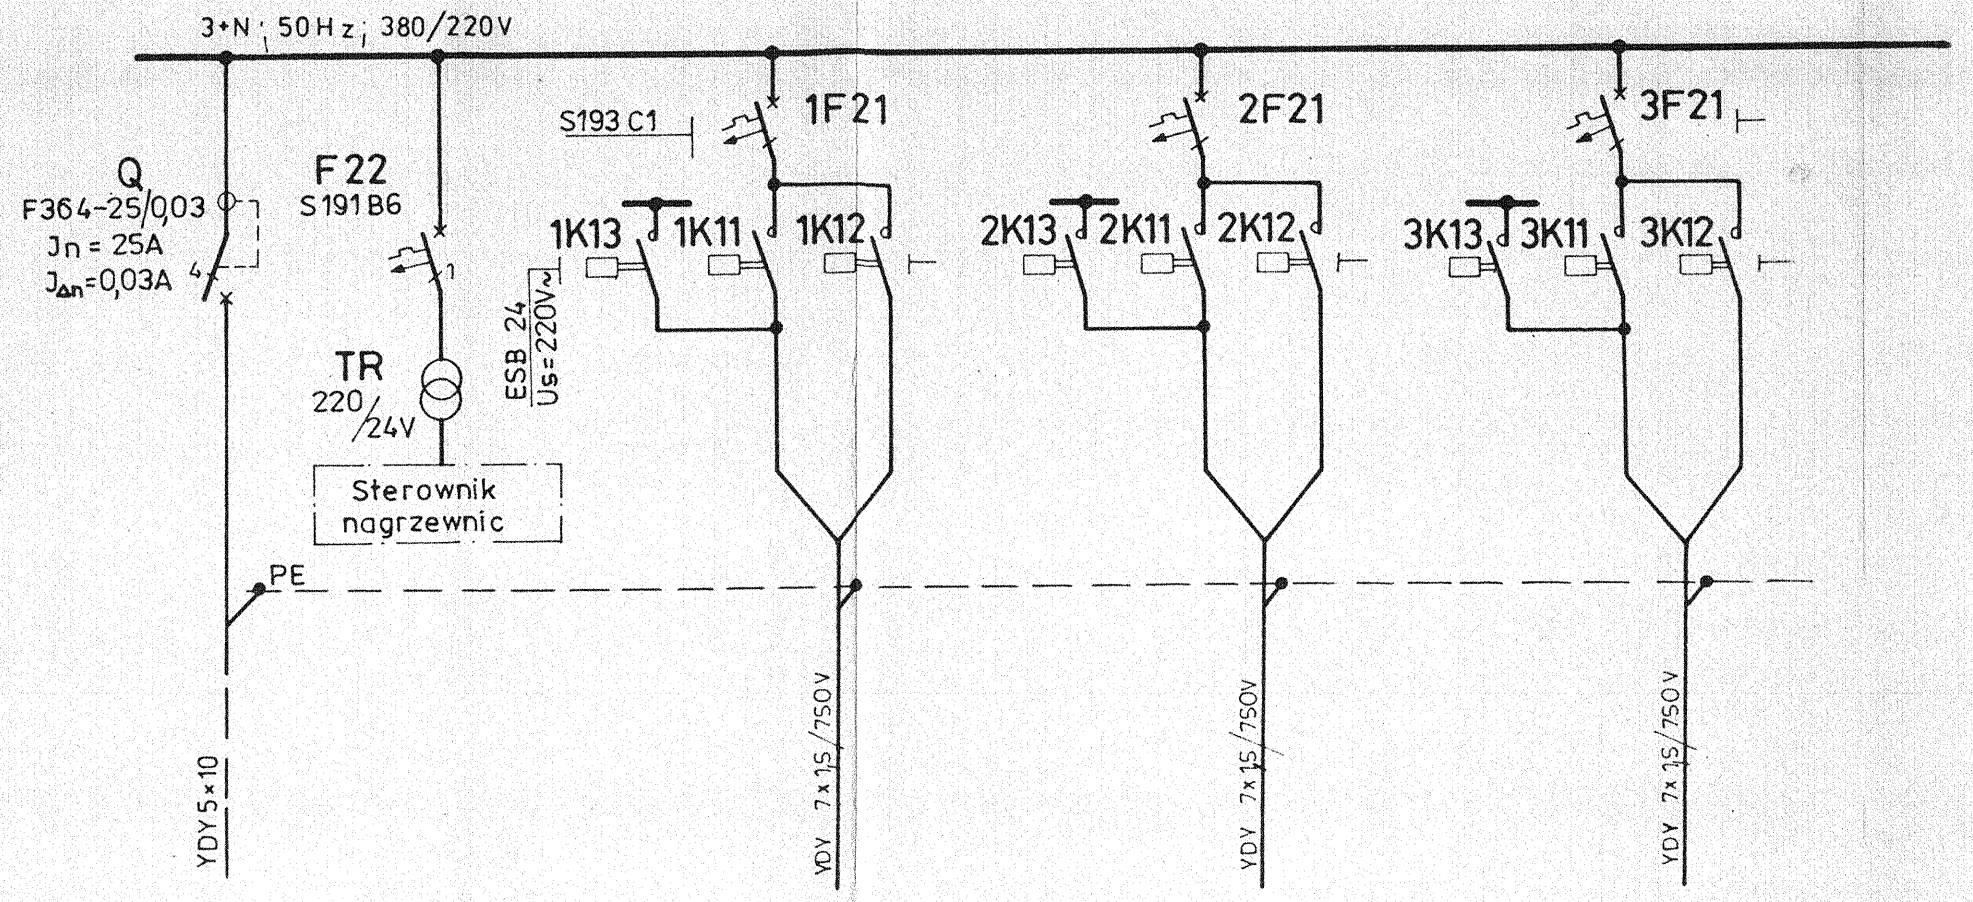

Nr pola	1a	1b	1	2	3
Nazwa pola	Zasilanie z TG	Sterowanie aparatów VAG 2 wg rys.	Aparat grzewczo wentylacyjny VAG 2 nr 1 (silnik 2 - biegowy)	Aparat grzewczo wentylacyjny VAG 2 nr 2 (silnik 2 biegowy)	Aparat grzewczo wentylacyjny VAG 2 nr 3 (silnik 2 - biegowy)
Moc zainst. [kW]	~0,75		0,18 /0,25	0,18/0,25	0,18/0,25

SAMOCZYNNE WYŁĄCZENIE
UKŁAD SIECIOWY TN-S

ELEWACJA

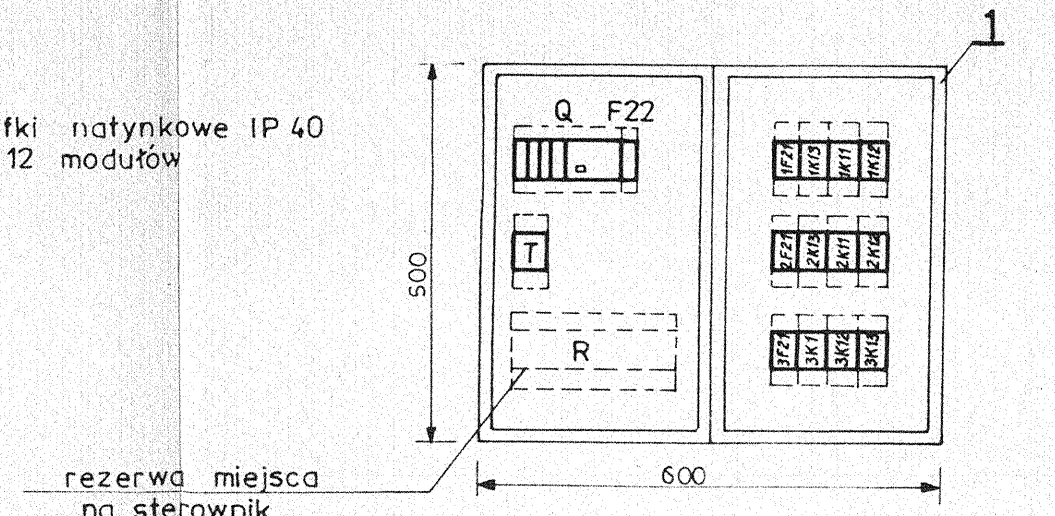

Export and Wayss & Freytag
DOKUMENTACJA POWYKONAWCZA
AS - BUILD DOCUMENTATION
INSTOSTAL
INSTYTUTSTAL S.A.

UWAGI:

Tablicę TN3 wyposażyć w aparaturę tylko dla 2 - ch aparatów grzewczo - wentyl.

BUILD FOR CONSTRUCTION

Ozn.	Wyszczególnienie	Typ	Jedn.	Ilość	Dane techn.	Katalog	Uwagi
1÷3 F21	Wyłącznik instalacyjny	S193 C1	szt	3			
K12 K13	Stycznik	ESB 24 3NO+ +1NZ	szt	6	U_s= 220V		
K11	Stycznik	ESB 24 4NO	szt	3	U_s=220V	ABB	
F22	Wyłącznik instalacyjny	S191 B6	szt	1			
T	Transfarmator bezpiecz.		szt	1	220/24V	Laudis	
1	Skrzynka do modułów 3x12 IP40		szt	2			drzwiczki z zamkiem

L G R O i W	Projektował	mgr inż. W.SADOWSKI	
	Sprawdził	— // —	
		98.01 L.RĘBACZ	
7. Pawilon Owocowo - Warzywny 8. Pawilon Ogólnospożywczy	Sprawdził	mgr inż. W.WÓJTOWICZ	
Schemat strukturalny tablicy nagrzewnic TN1 (TN2÷TN4)		1:10	9
	9-612 514		