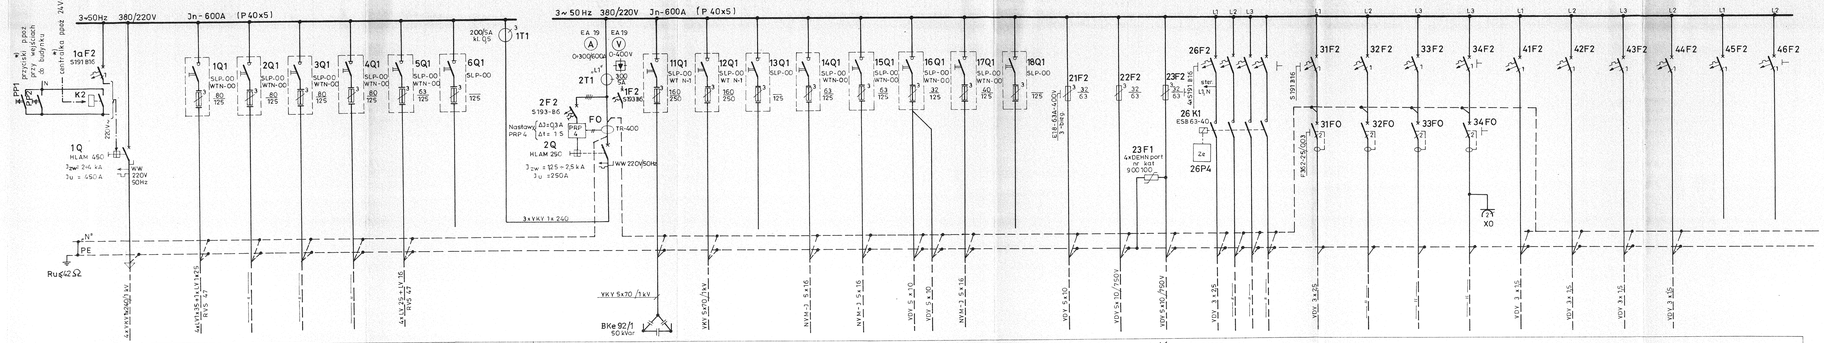

Typ rozdzielnicy	Rozdzielnica szafowa - część ZE								Rozdzielnica szafowa - część inwestora																			
Nr pola odpływów	1a	1	2	3	4	5	6	7	10	11	12	13	14	15	16	17	18	19	20	21	26	31	32	33	34	41	42	43	44	45	46
Nazwa odpływu	Zasilanie ze złącza kablowego ZK-3a	WLZ boksów - nr 1	WLZ boksów -nr 2	WLZ boksów - nr 3	WLZ boksów - nr 4	Tablica małej gastronomii TMG - WLZ nr 5	Rezerwa	Przekładniki pomiaru rozliczeniowego	Zasilanie z szafy ZE	Bateria kondensatorów	Agregat chłodniczy	Rezerwa	Tablica klimatyzacji RKL1	Tablica klimatyzacji RKL 2	Tablica nagrzewnic TN1 ÷ TN5	Tablica piętra TO3	Rezerwa	Tablica TO1a TO1b	Tablica TO2a TO2b	Tablica komputerów TK	Oświetlenie pod zadaszeniem	Ogrzewacz wody	Ogrzewacz wody	Ogrzewacz wody	Gniazda 220V	Oświetlenie korytarza	Oświetlenie korytarza	Oświetlenie - wc + pom. pomocnicze	Oświetlenie - klatka - pom. pomocn.	Rezerwa	Rezerwa
Moc zainstalow. [kW]	(Pz = 226)	25	25	25	25	25	—	—	(Pz = 112 kW)	50	47	—	~14,5	~14,5	37,5	~21,5	—	~7,2	~7,2	~3,75	4x19 kW = 7,6 kW	1,5	1,5	1,5	1,5	2,1	2,1	~1,8	~1,2	—	—

Uwaga:

*) - aparaty zlokalizowane poza rozdzielnicą.

Biuro Studiów Eksport and Wayss & Freytag Polska
DOKUMENTACJA POWYKONAWCZA
AS - BUILD DOCUMENTATION
BUDOPROJEKT S.A.
BIELUŃSKA

SAMOCZYNNE WYŁĄCZENIE
Układ sieciowy TN-C-S

ISSUED FOR CONSTRUCTION

Projektował	L.G.R.-O. S.A. w Lublinie	Zb. ANDRZEJAK	
Sprawdzał		98.01.	L.RĘBACZ
Kierował			
Data opracow.	Lub. Rynek Hurtowy Owoców i Warzyw w Elizówce k/Lublina	Rysował	L.WRZYZANOWSKA
Data sprawdz.		Zatwierdził	WWOJTOWICZ
Data zatwierdz.	Schemat strukturalny rozdzielnicy głównej TG.	Skala	
Nr arch.	9-707 654	Tabela	3

9-707 654