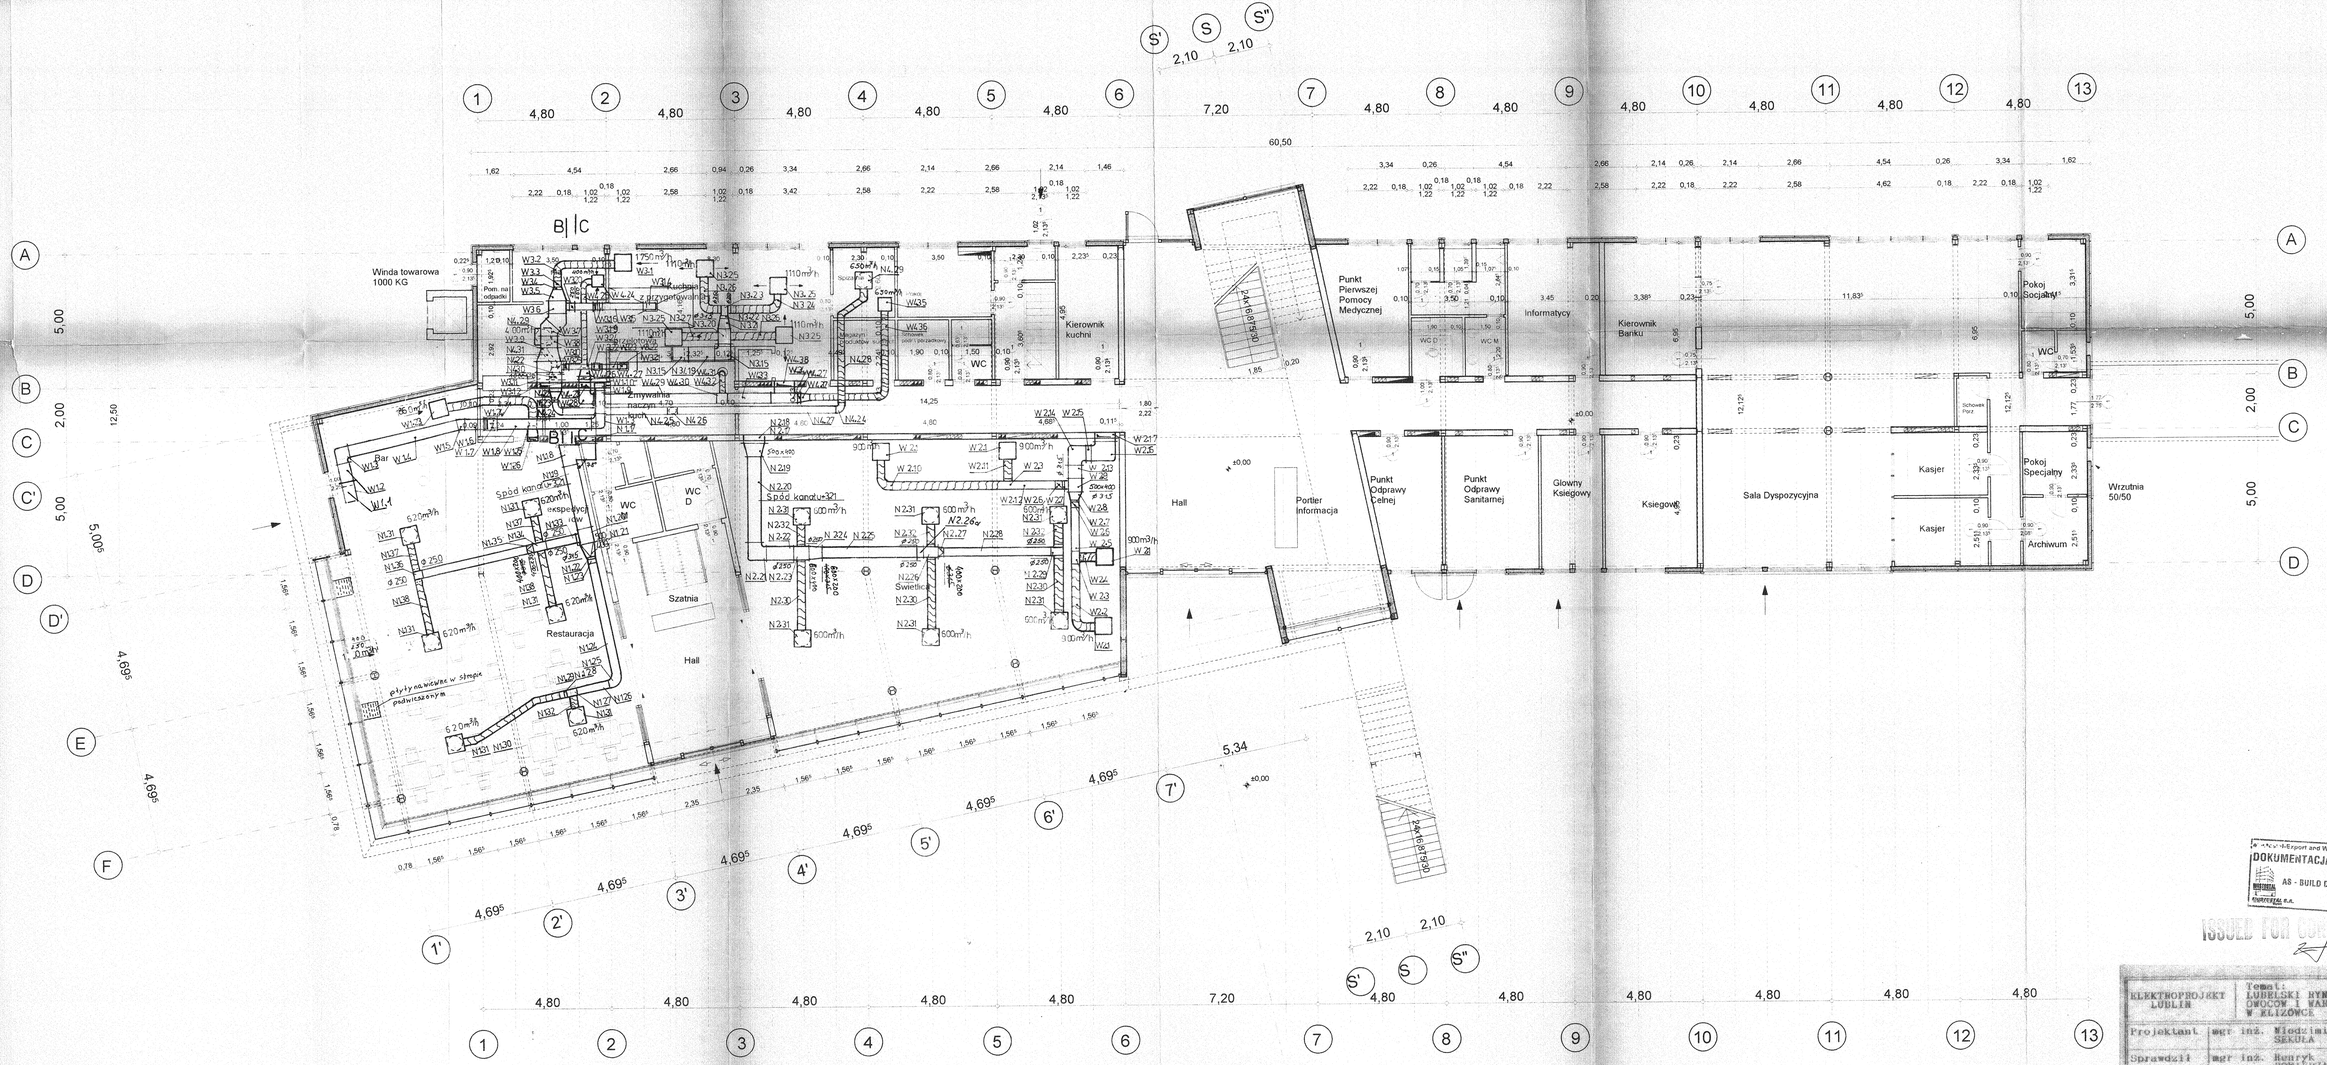

DOKUMENTACJA POWYKONAWCZA
AS - BUILD DOCUMENTATION

ISSUED FOR CONSTRUCTION

KLEKTNOPROJEKT LUBLIN		Temat: LUBELSKI RYNEK HURTOWY OWOCÓW I WARZYW W ELIZÓWCE	
Projektant:	mgr inż.	Włodzimierz SEKUŁA	Data 03.199
Sprawdził:	mgr inż.	Henryk POWIERZA	Skala 1:100
Tytuł rysunku: Pl wentylacji i klimatyzacji			Nr rysunku: